


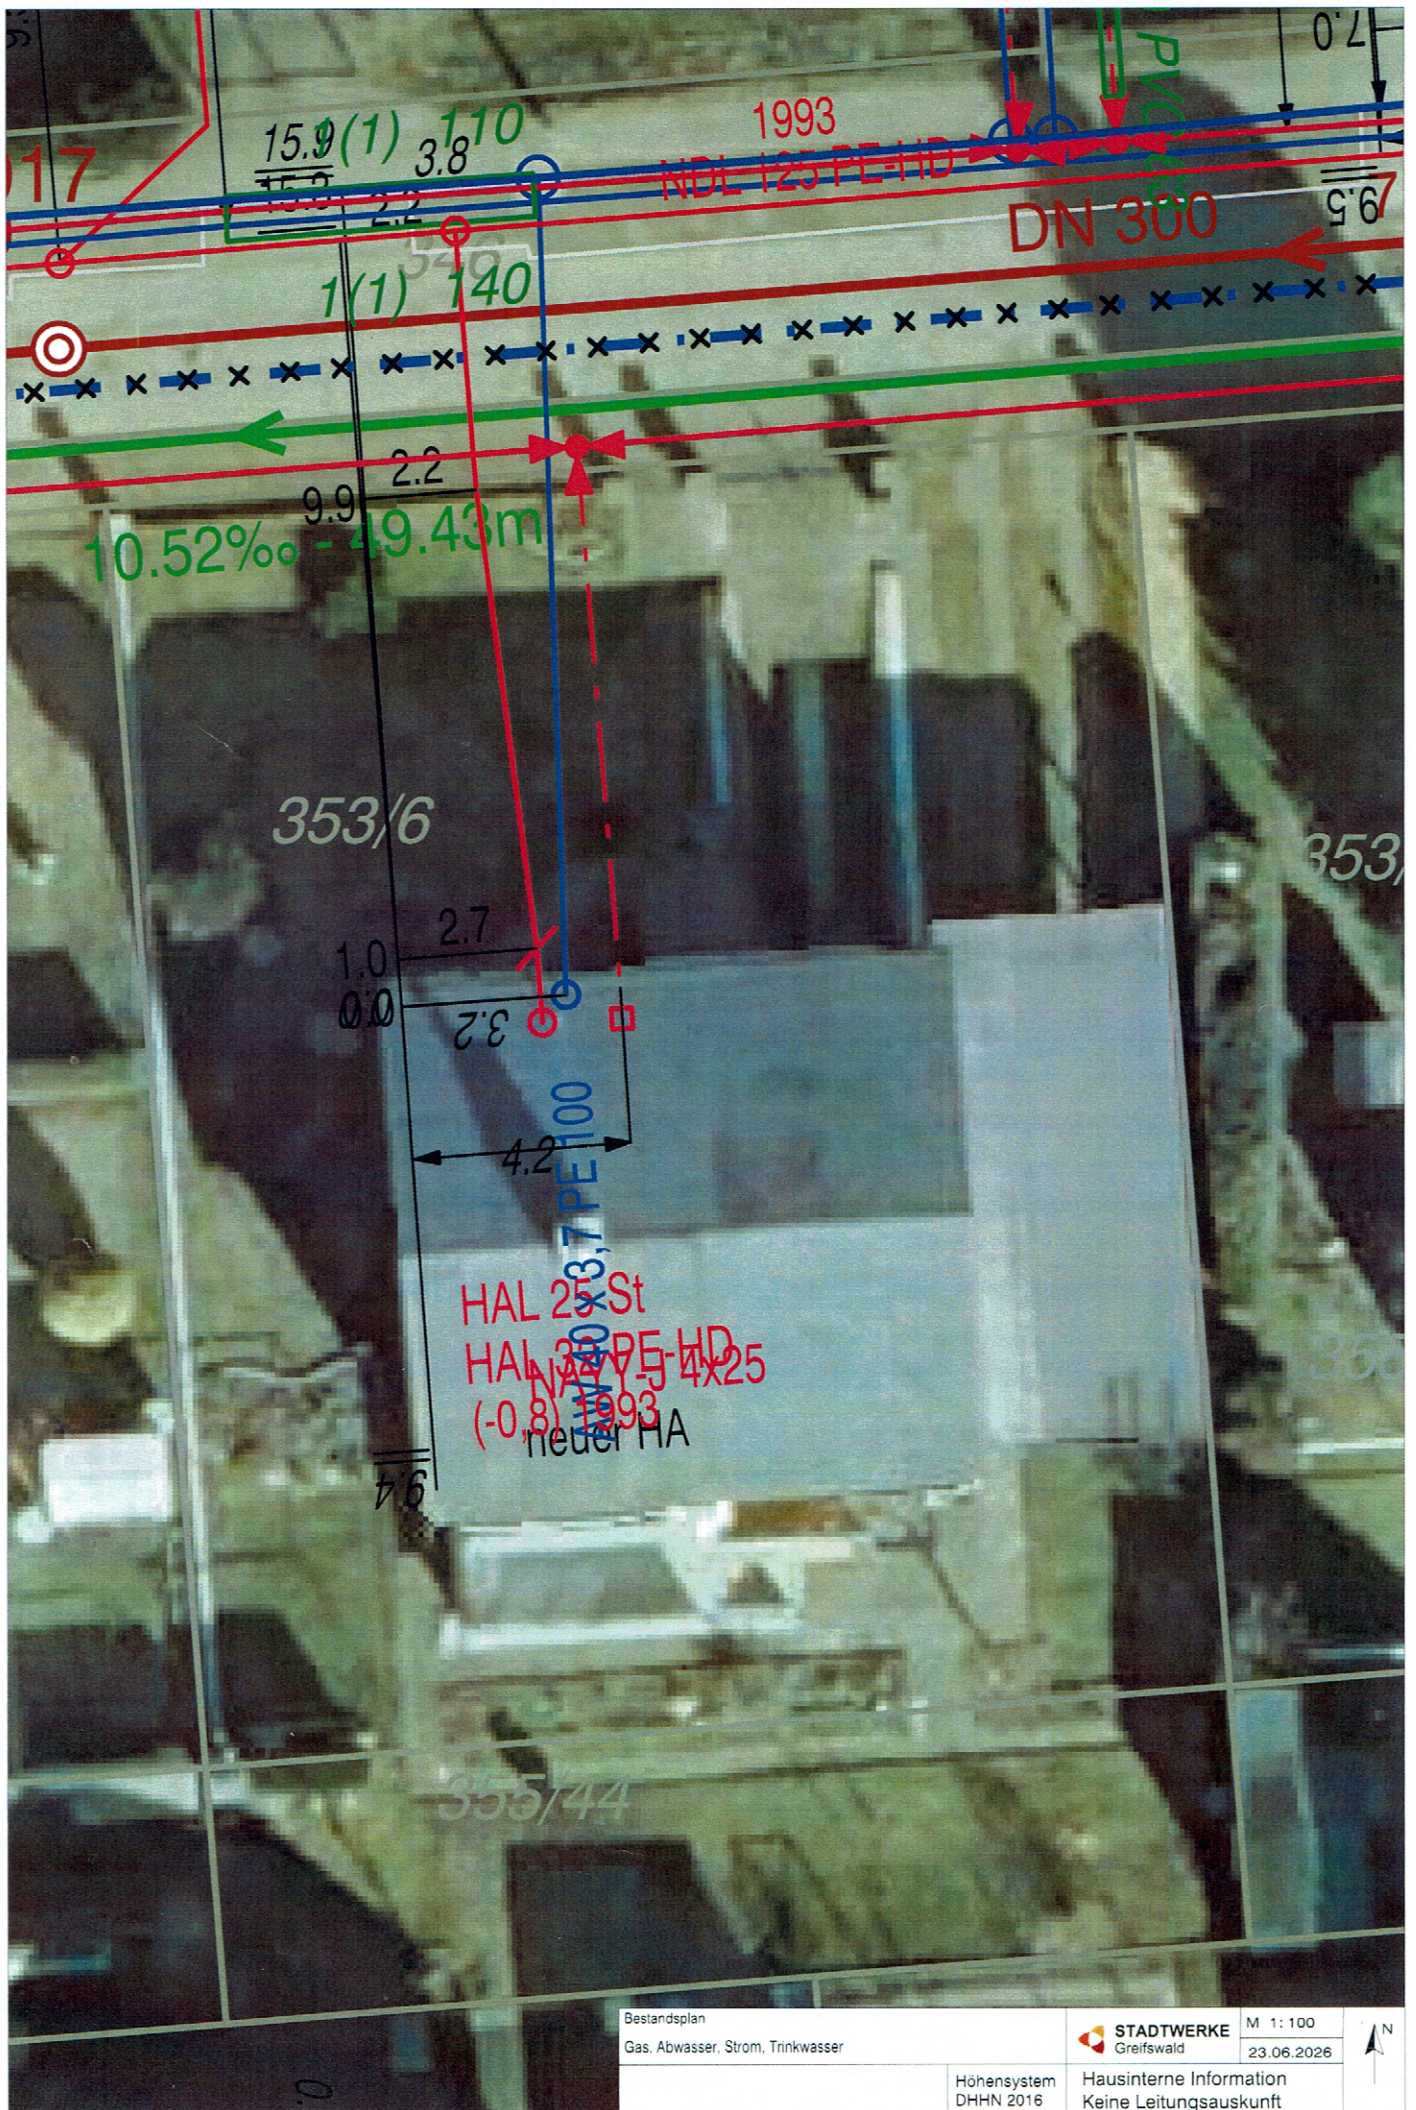

Bestandsplan
Gas, Abwasser, Strom, Trinkwasser

STADTWERKE
Greifswald

M 1: 100
23.06.2026

Höhensystem
DHHN 2016

Hausinterne Information
Keine Leitungsauskunft

